

# 出来形管理図表

工種

側溝


種別

LO型側溝用材

測定者

土本 市郎

印

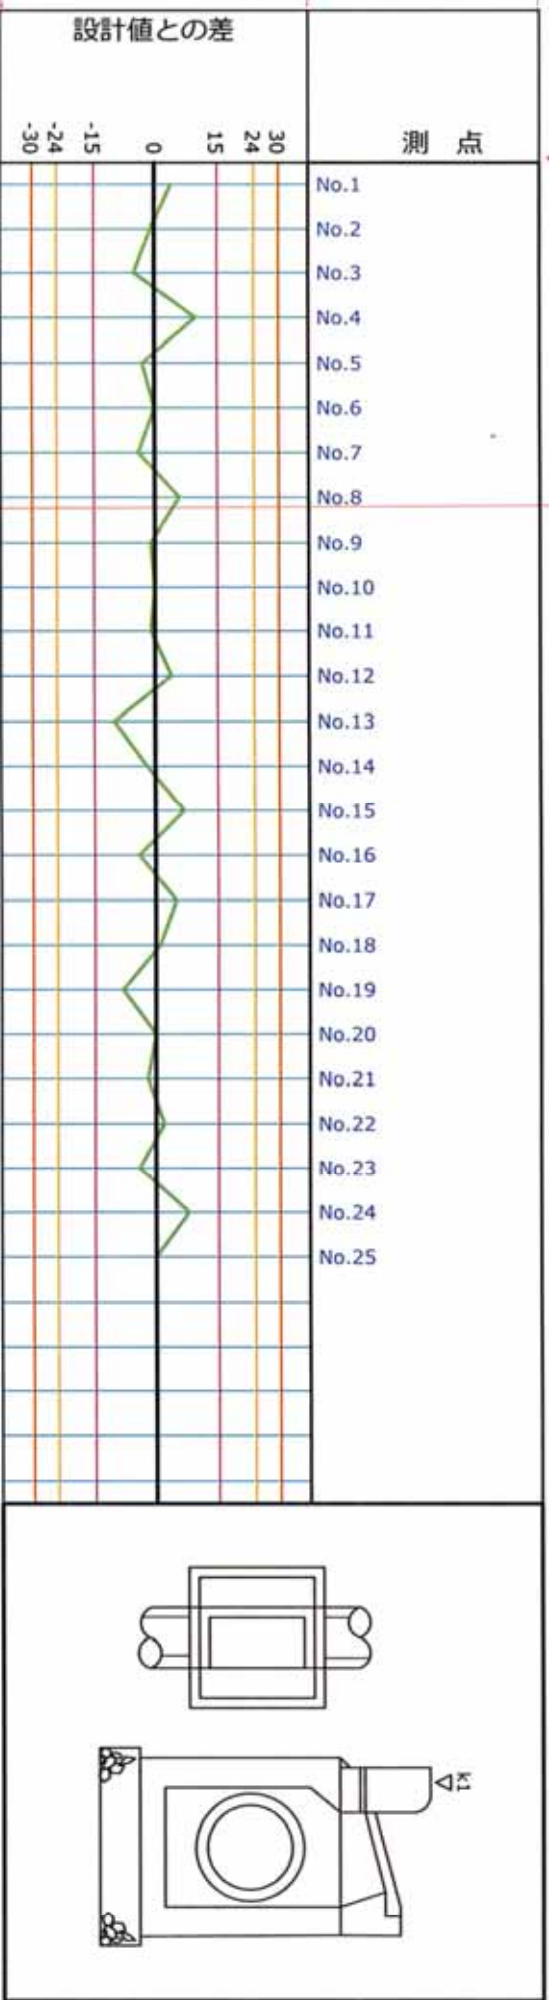

測定項目	規格値 ±30			測定項目	規格値 ±30			測定項目	規格値 ±30			測定項目	規格値 ±30		
	設計値	実測値	差		設計値	実測値	差		設計値	実測値	差		設計値	実測値	差
測点又は区別	設計値	実測値	差	測点又は区別	設計値	実測値	差	測点又は区別	設計値	実測値	差	測点又は区別	設計値	実測値	差
				No.1	96.850	96.854	4	No.11	114.685	114.684	-1	No.21	114.613	114.611	-2
				No.2	98.450	98.449	-1	No.12	116.486	116.490	4	No.22	115.903	115.905	2
平均値	111.1816	111.1817	0.1	No.3	100.225	100.220	-5	No.13	117.317	117.307	-10	No.23	117.000	116.996	-4
最大値	119.000	119.000	10	No.4	102.349	102.359	10	No.14	116.300	116.298	-2	No.24	118.000	118.008	8
最小値	96.850	96.854	-10	No.5	104.647	104.644	-3	No.15	115.674	115.681	7	No.25	119.000	119.000	0
最多値			25	No.6	106.856	106.856	0	No.16	114.350	114.346	-4				
子一夕数			4.8	No.7	108.277	108.273	-4	No.17	112.400	112.405	5				
標準偏差				No.8	109.699	109.705	6	No.18	111.284	111.285	1				
				No.9	111.210	111.209	-1	No.19	111.838	111.830	-8				
				No.10	112.903	112.903	0	No.20	113.225	113.225	0				

200 150 145 140 135 130 90 60 55 35 20 20 40 85 115 145 185 200 280 1/1